

ภาคผนวก ก.

 
แบบร่างก่อสร้าง

โครงการจ้างปรับปรุงระบบประปา และระบบ


สุขาภิบาล ของอาคาร ๑ สทท.องครักษ์

จำนวน ๑ โครงการ

ASBUILT DRAWING

สัญลักษณ์ระบบสุขาภิบาล			
สัญลักษณ์	รายละเอียด	สัญลักษณ์	รายละเอียด
	COLD WATER PIPE		PRESSURE RELIEF VALVE
	HOT WATER PIPE		FOOT VALVE
	SOIL PIPE		AUTOMATIC AIR VENT WITH VALVE
	WASTE PIPE		POST INDICATOR
	VENT PIPE		AIR ELEMINATOR , AUTOMATIC WITH VALVE
	FIRE PIPE		PUMP
	DRAIN PIPE		ROOF MANIFOLD
	ELBOW, TURNED DOWN		FIRE DEPARTMENT CONECTION
	ELBOW, TURNED UP		FIRE HOSE CABINET
	UNION		FLEXIBLE JOINT
	FLANGED PIPE CONNECTION		SHOWER
	TEE		RINSING SPRAY
	TEE, OUTLET DOWN		FAUCET
	TEE, OUTLET UP		HOSE BIBB
	TEE, BOTTOM CONNECTION		MANHOLE
	TEE, TOP CONNECTION		WATER METER
	PRESSURE GAUGE WITH SNUBBER AND NEEDLE VALVE		GATE VALVE
	CLEANOUT		GLOVE VALVE
	FLOOR CLEANOUT		CHECK VALVE
	FLOOR DRAIN		BALL VALVE
	AREA DRAIN		BUTTERFLY VALVE
	ROOF DRAIN		PRESSURE REDUCING AND REGULATING VALVE
			FLOAT VALVE
			AUTO AIR RELIEF VALVE
			STOP VALVE
			STRAINER


REVISION	DESCRIPTION	BY	DATE	PROJECT	จ้างปรับปรุงระบบน้ำประปาและสุขาภิบาลอาคาร 1 สทท.องครักษ์	
				OWNER	สถาบันเทคโนโลยีนิวเคลียร์แห่งชาติ (องค์การมหาชน)	
				DESIGNER		
				CONSULTANT	INTERFAC	
BUILDING อาคาร 1 สทท.องครักษ์				CONTRACTOR	CBC-RNC JV	
				DRAWN BY	J.Nongkran	DATE : 4/07/44
				ARCHITECT		DATE
TITLE OF DRAWING สัญลักษณ์ระบบสุขาภิบาล				ENGINEER	R.Thaweechai	DATE
				M&E ENGINEER	J.Wanna	DATE
				DWG. NO.	AS-10-SN-01	FOR AS-BUILT
				SCALE	NTS	

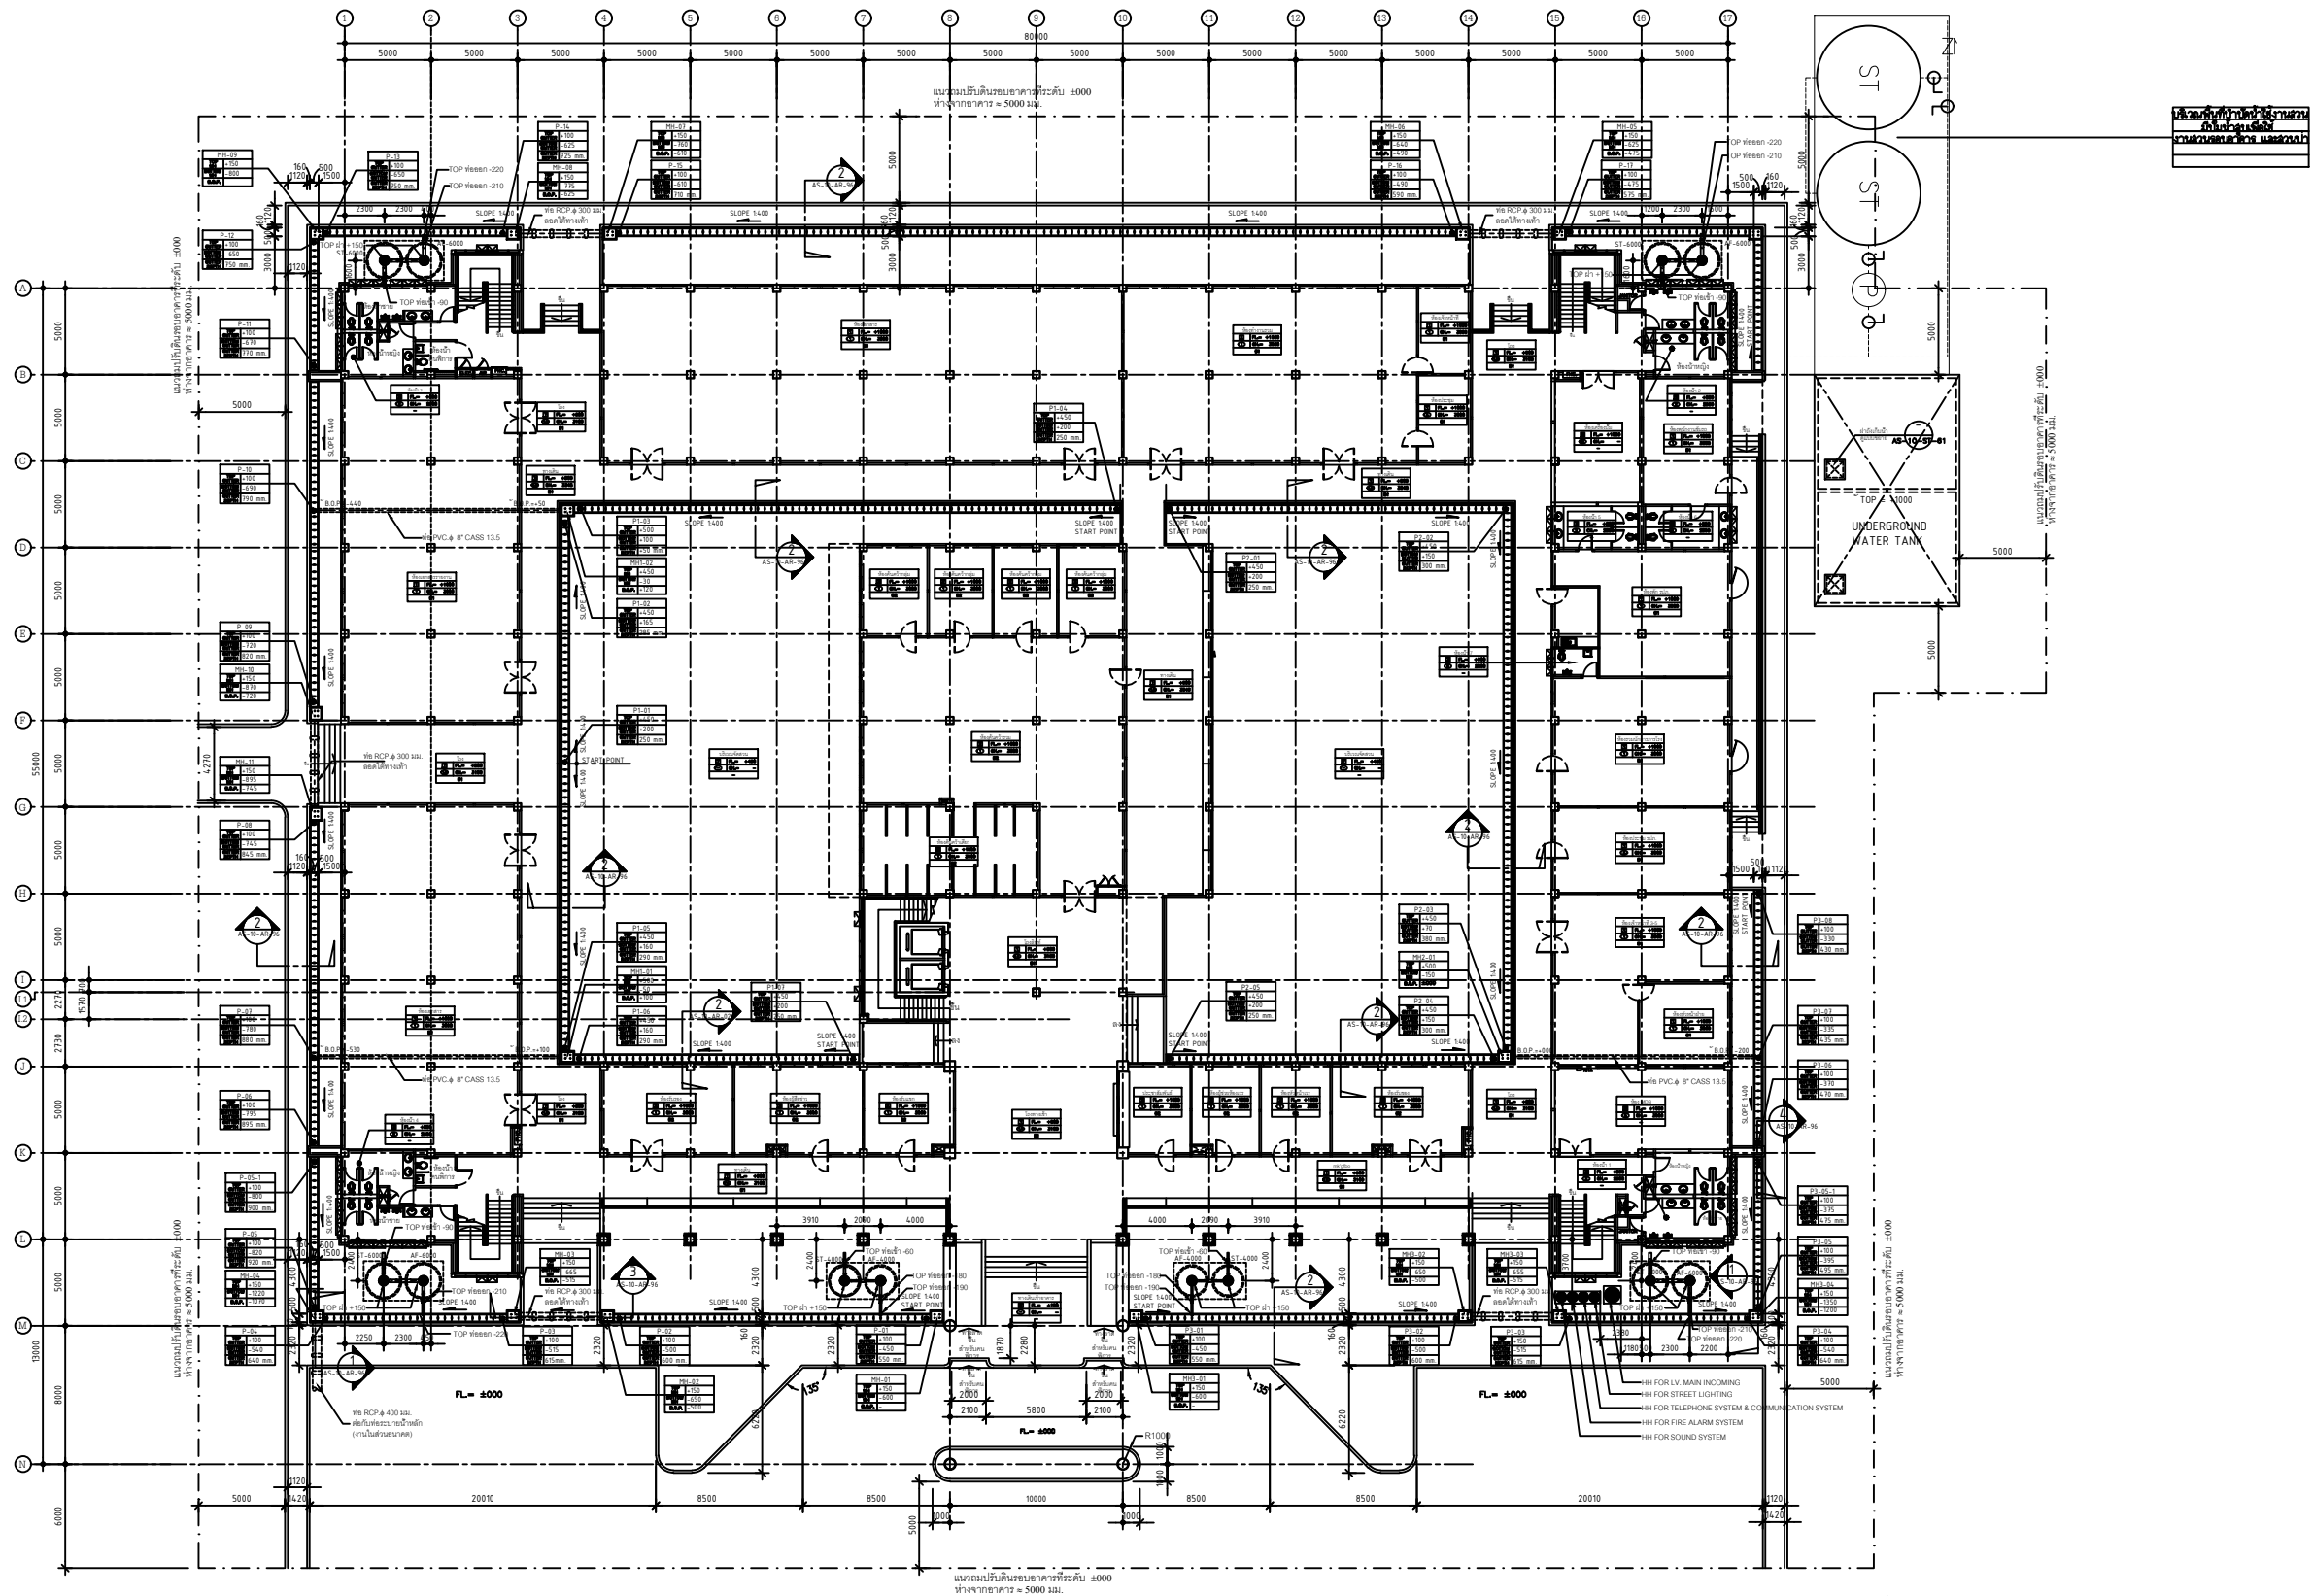



ผังบริเวณ
SCALE 1:200



				DESIGNER	
				CONSULTANT	INTERPAC
				CONTRACTOR	CIC-BMC JV
				DRAWN BY	DATE
				ARCHITECT	DATE
				ENGINEER	DATE
				M&E ENGINEER	DATE
				DWG. NO.	DRAWING-NO
					CHEC. TYPE

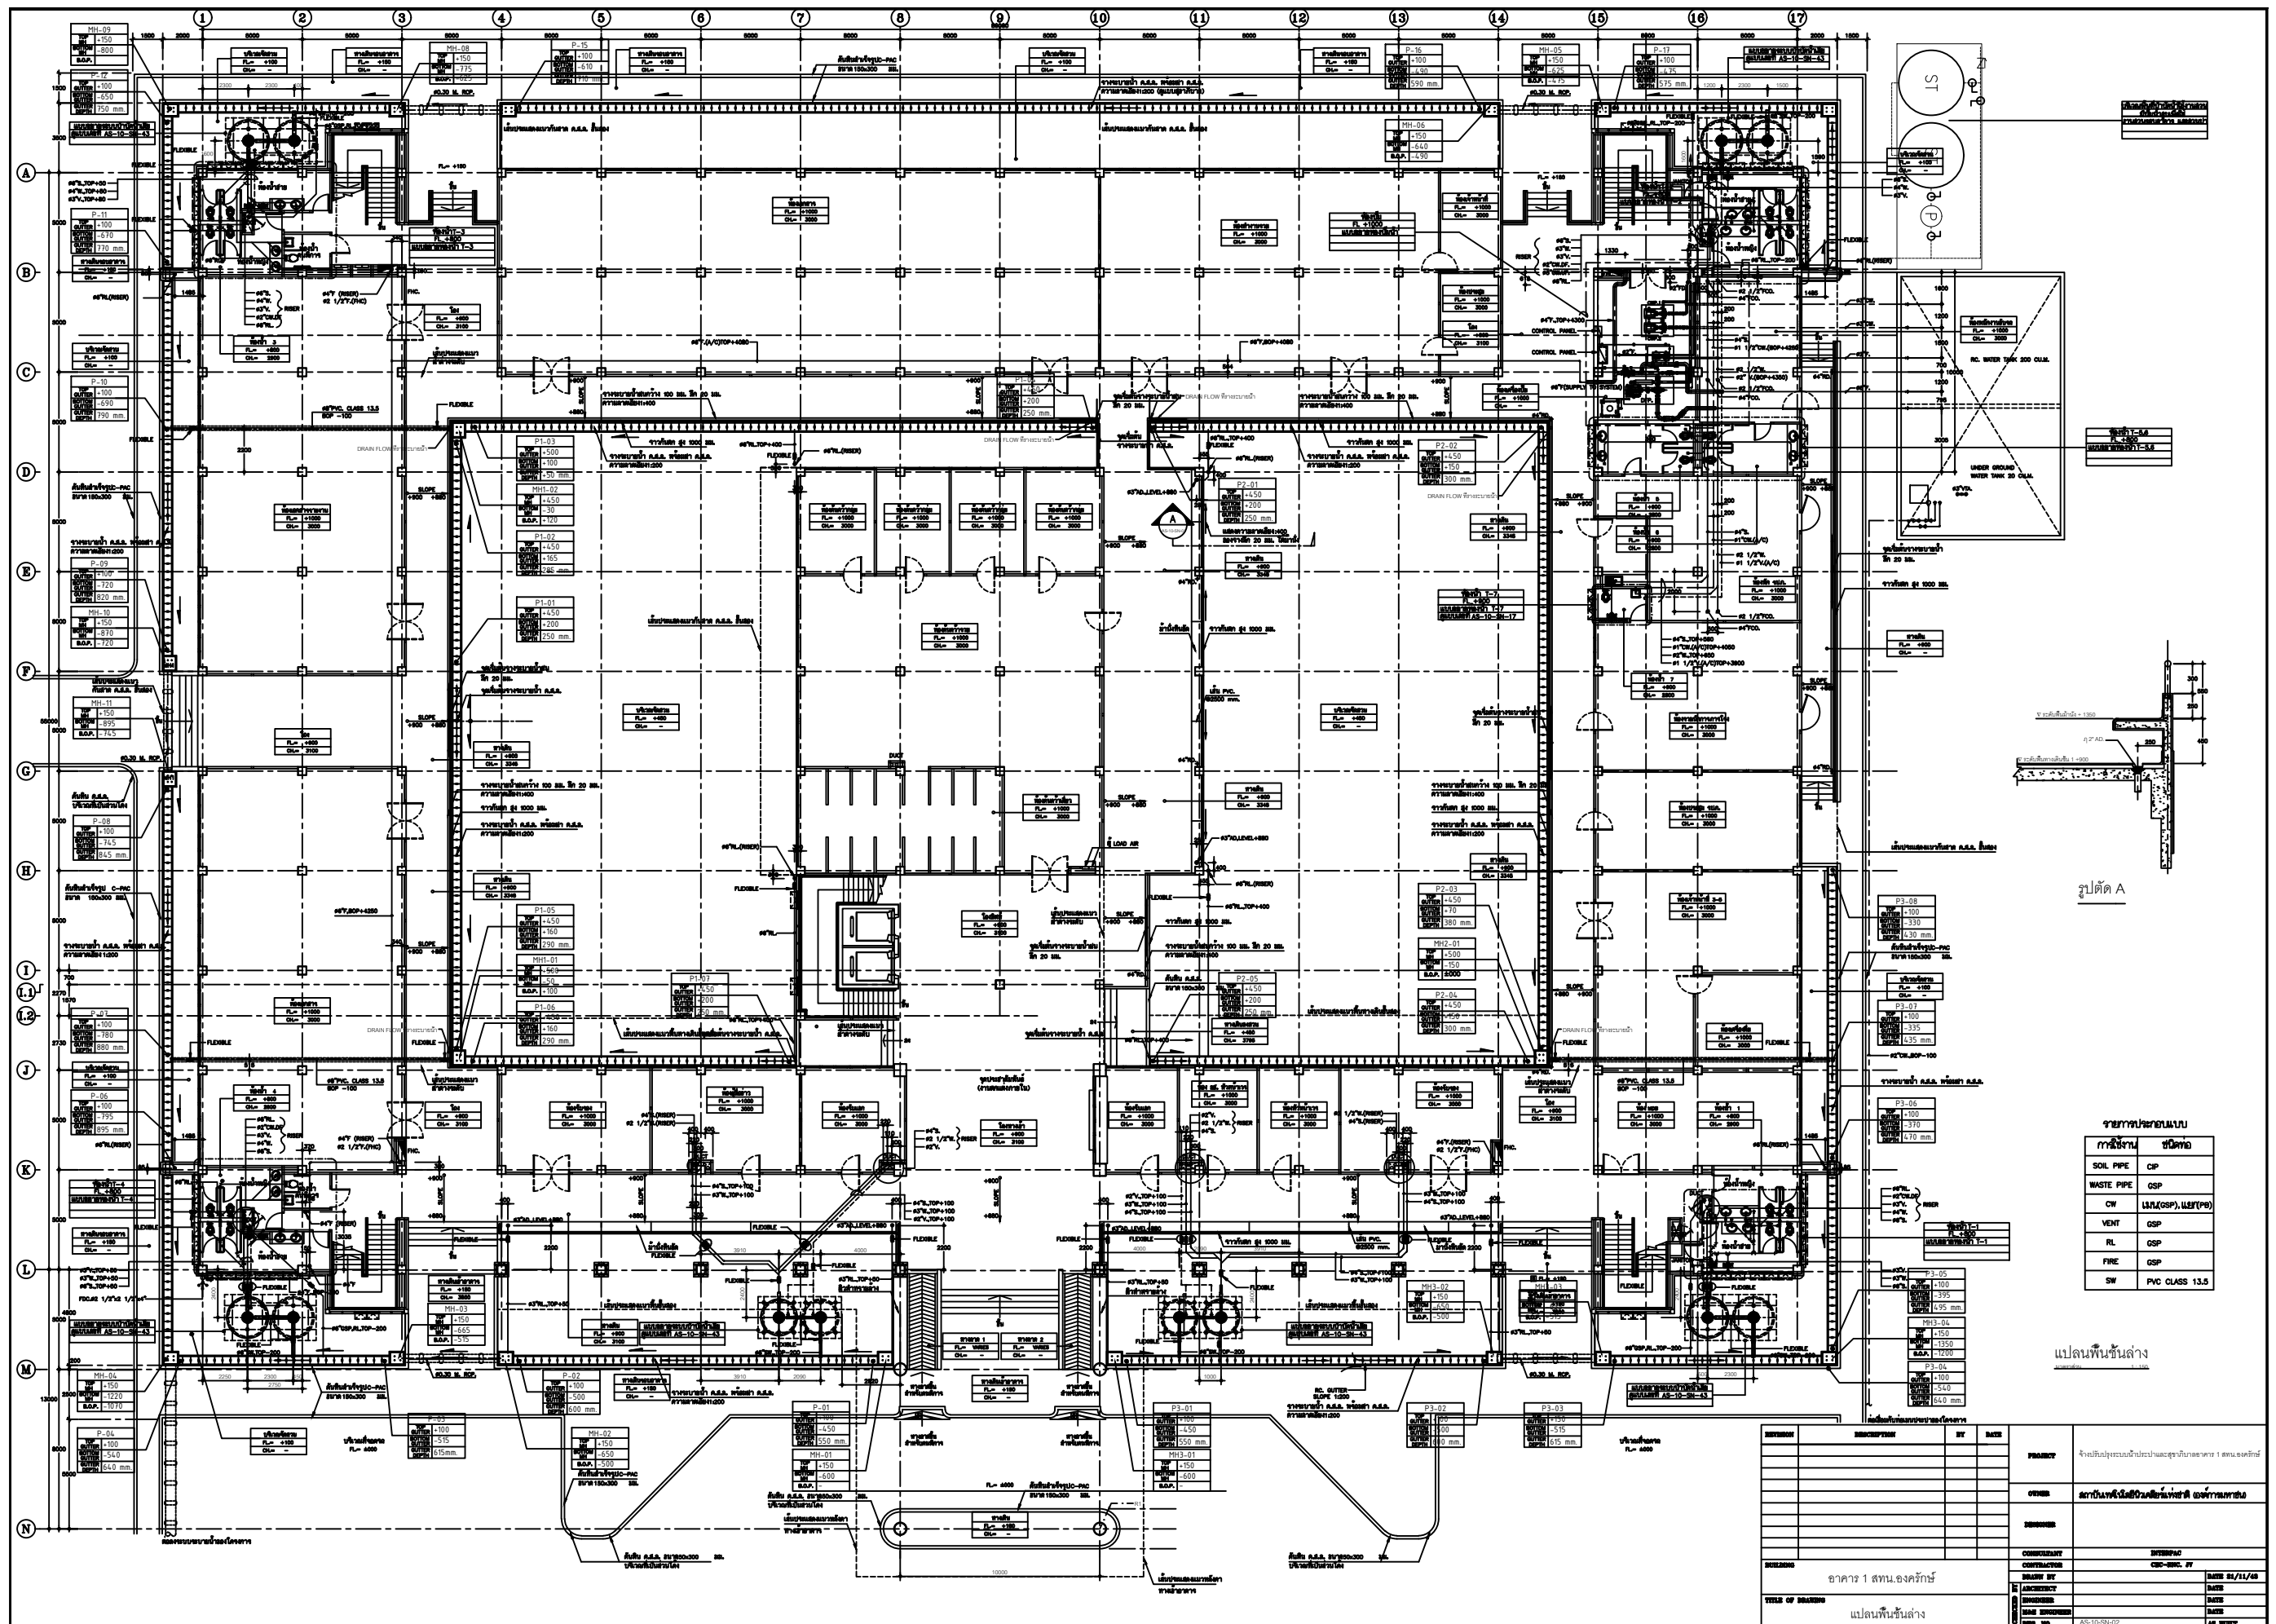

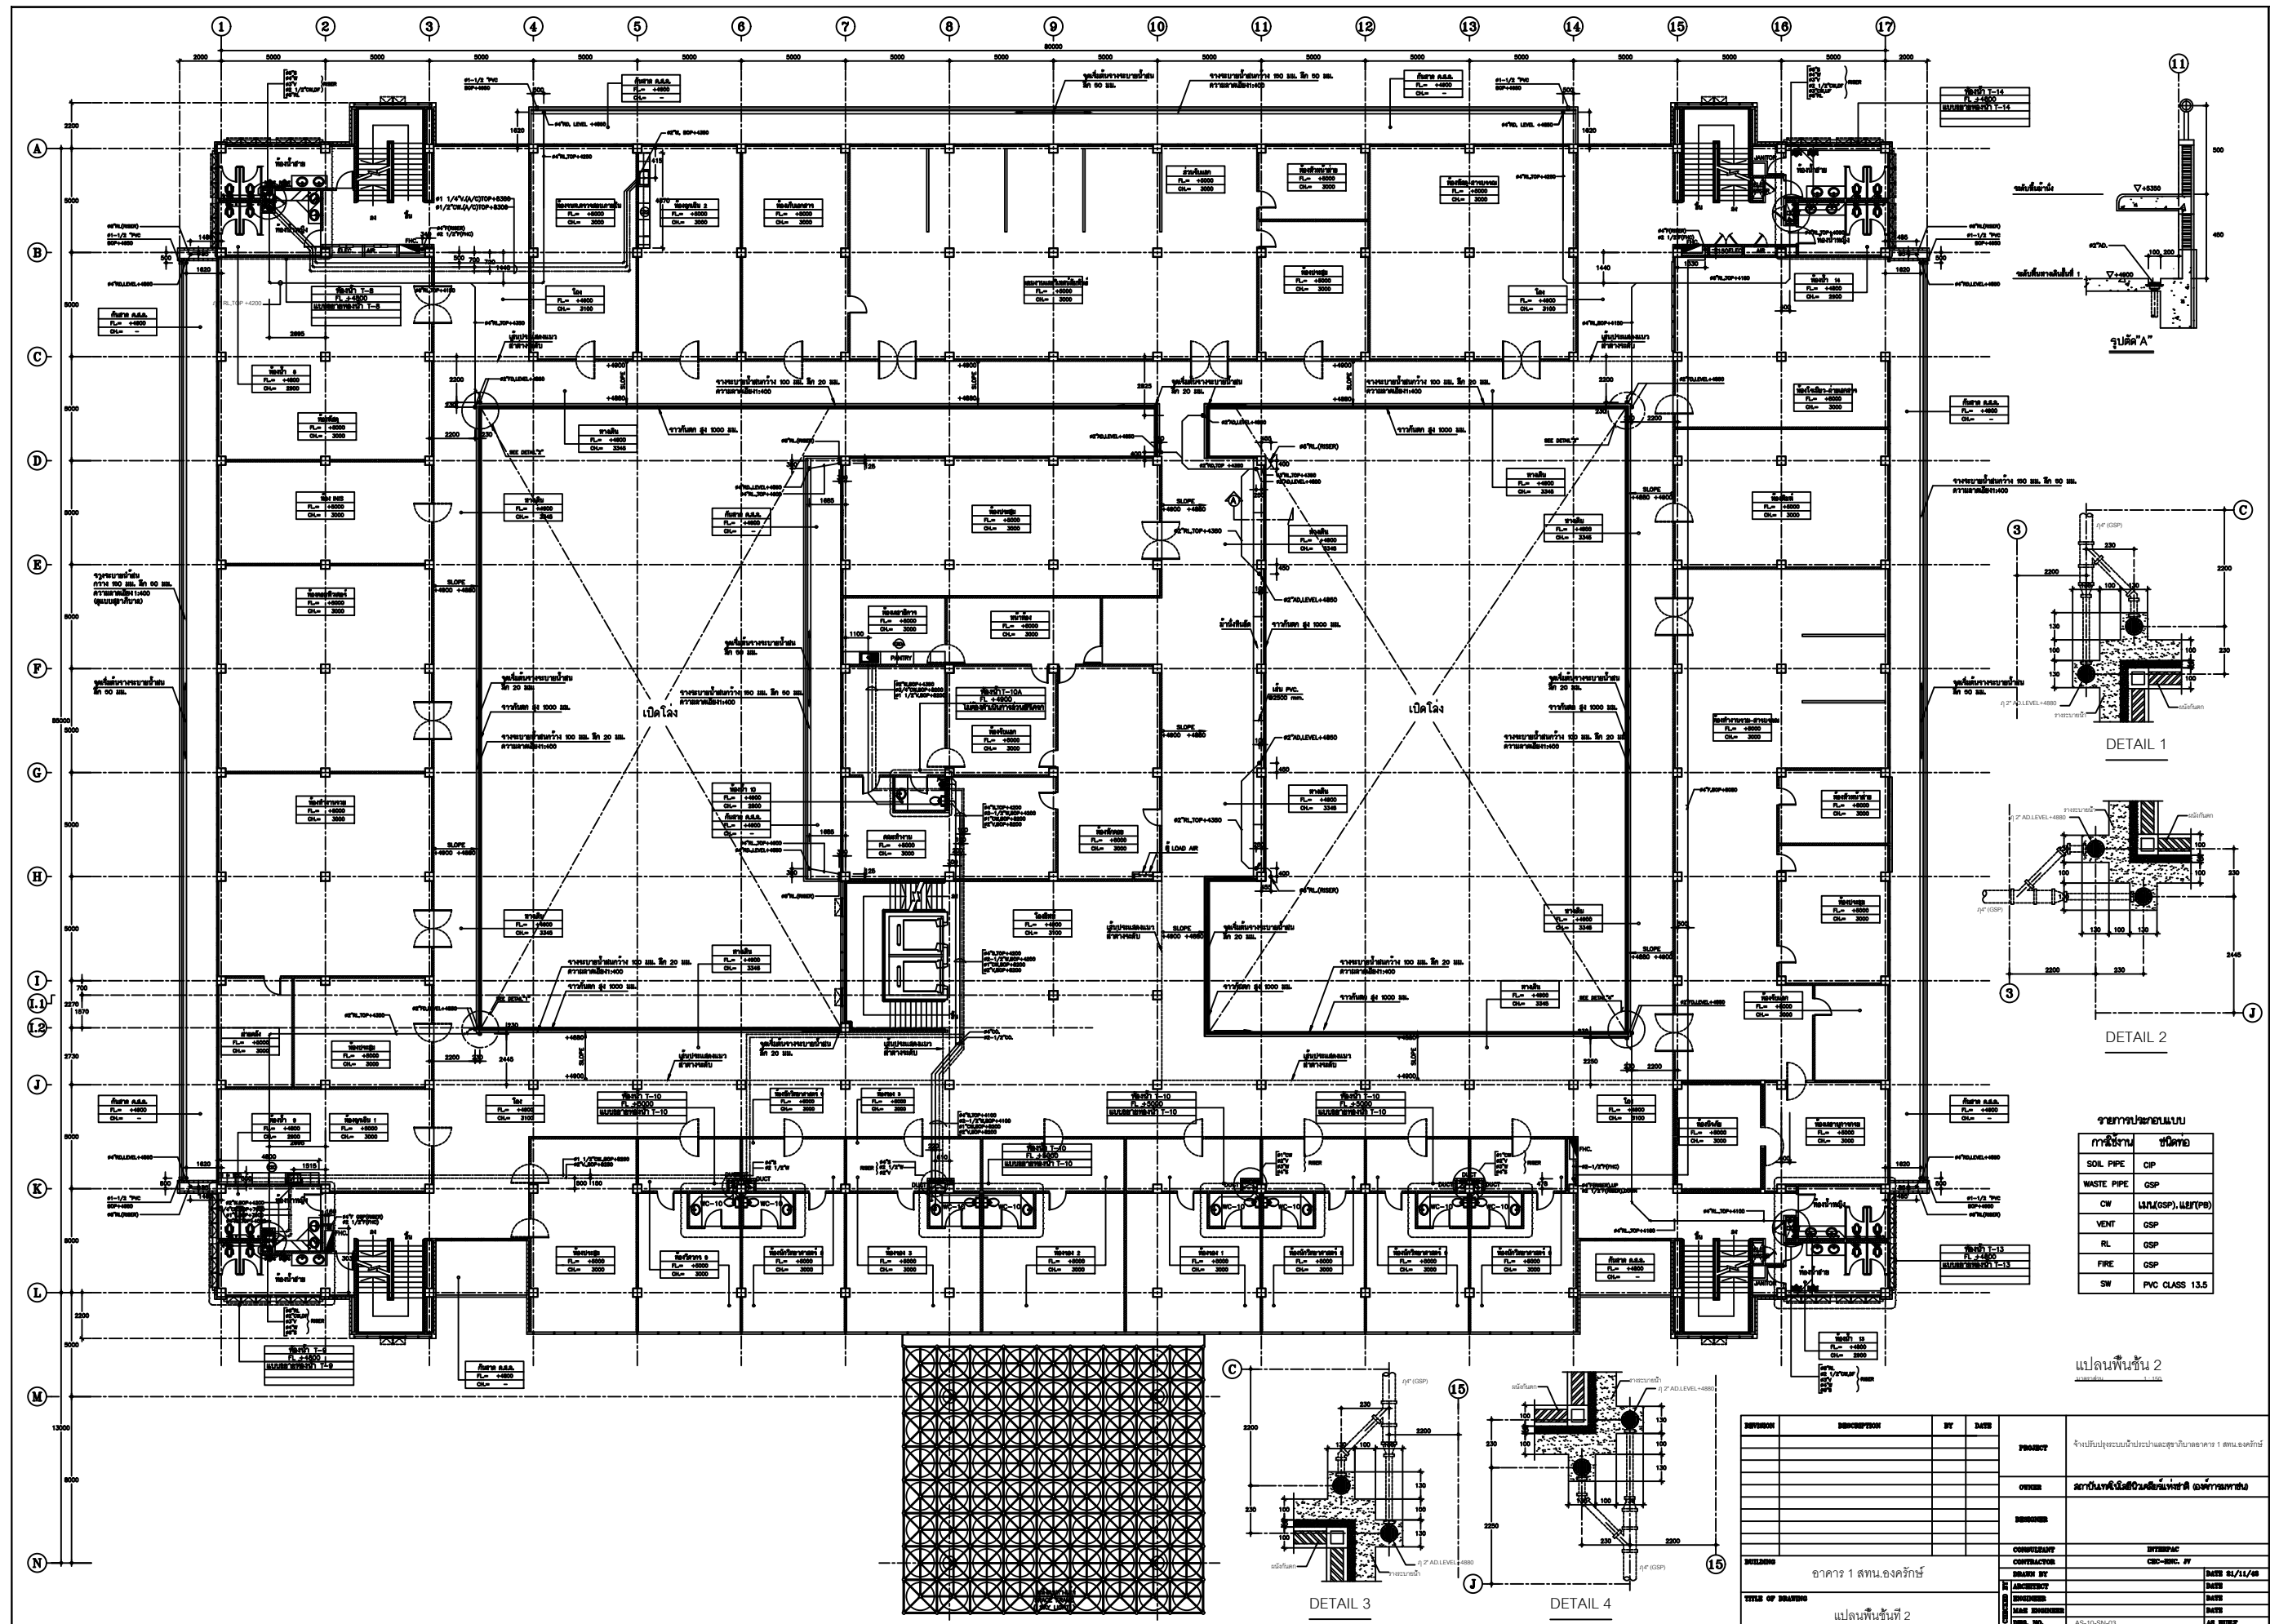

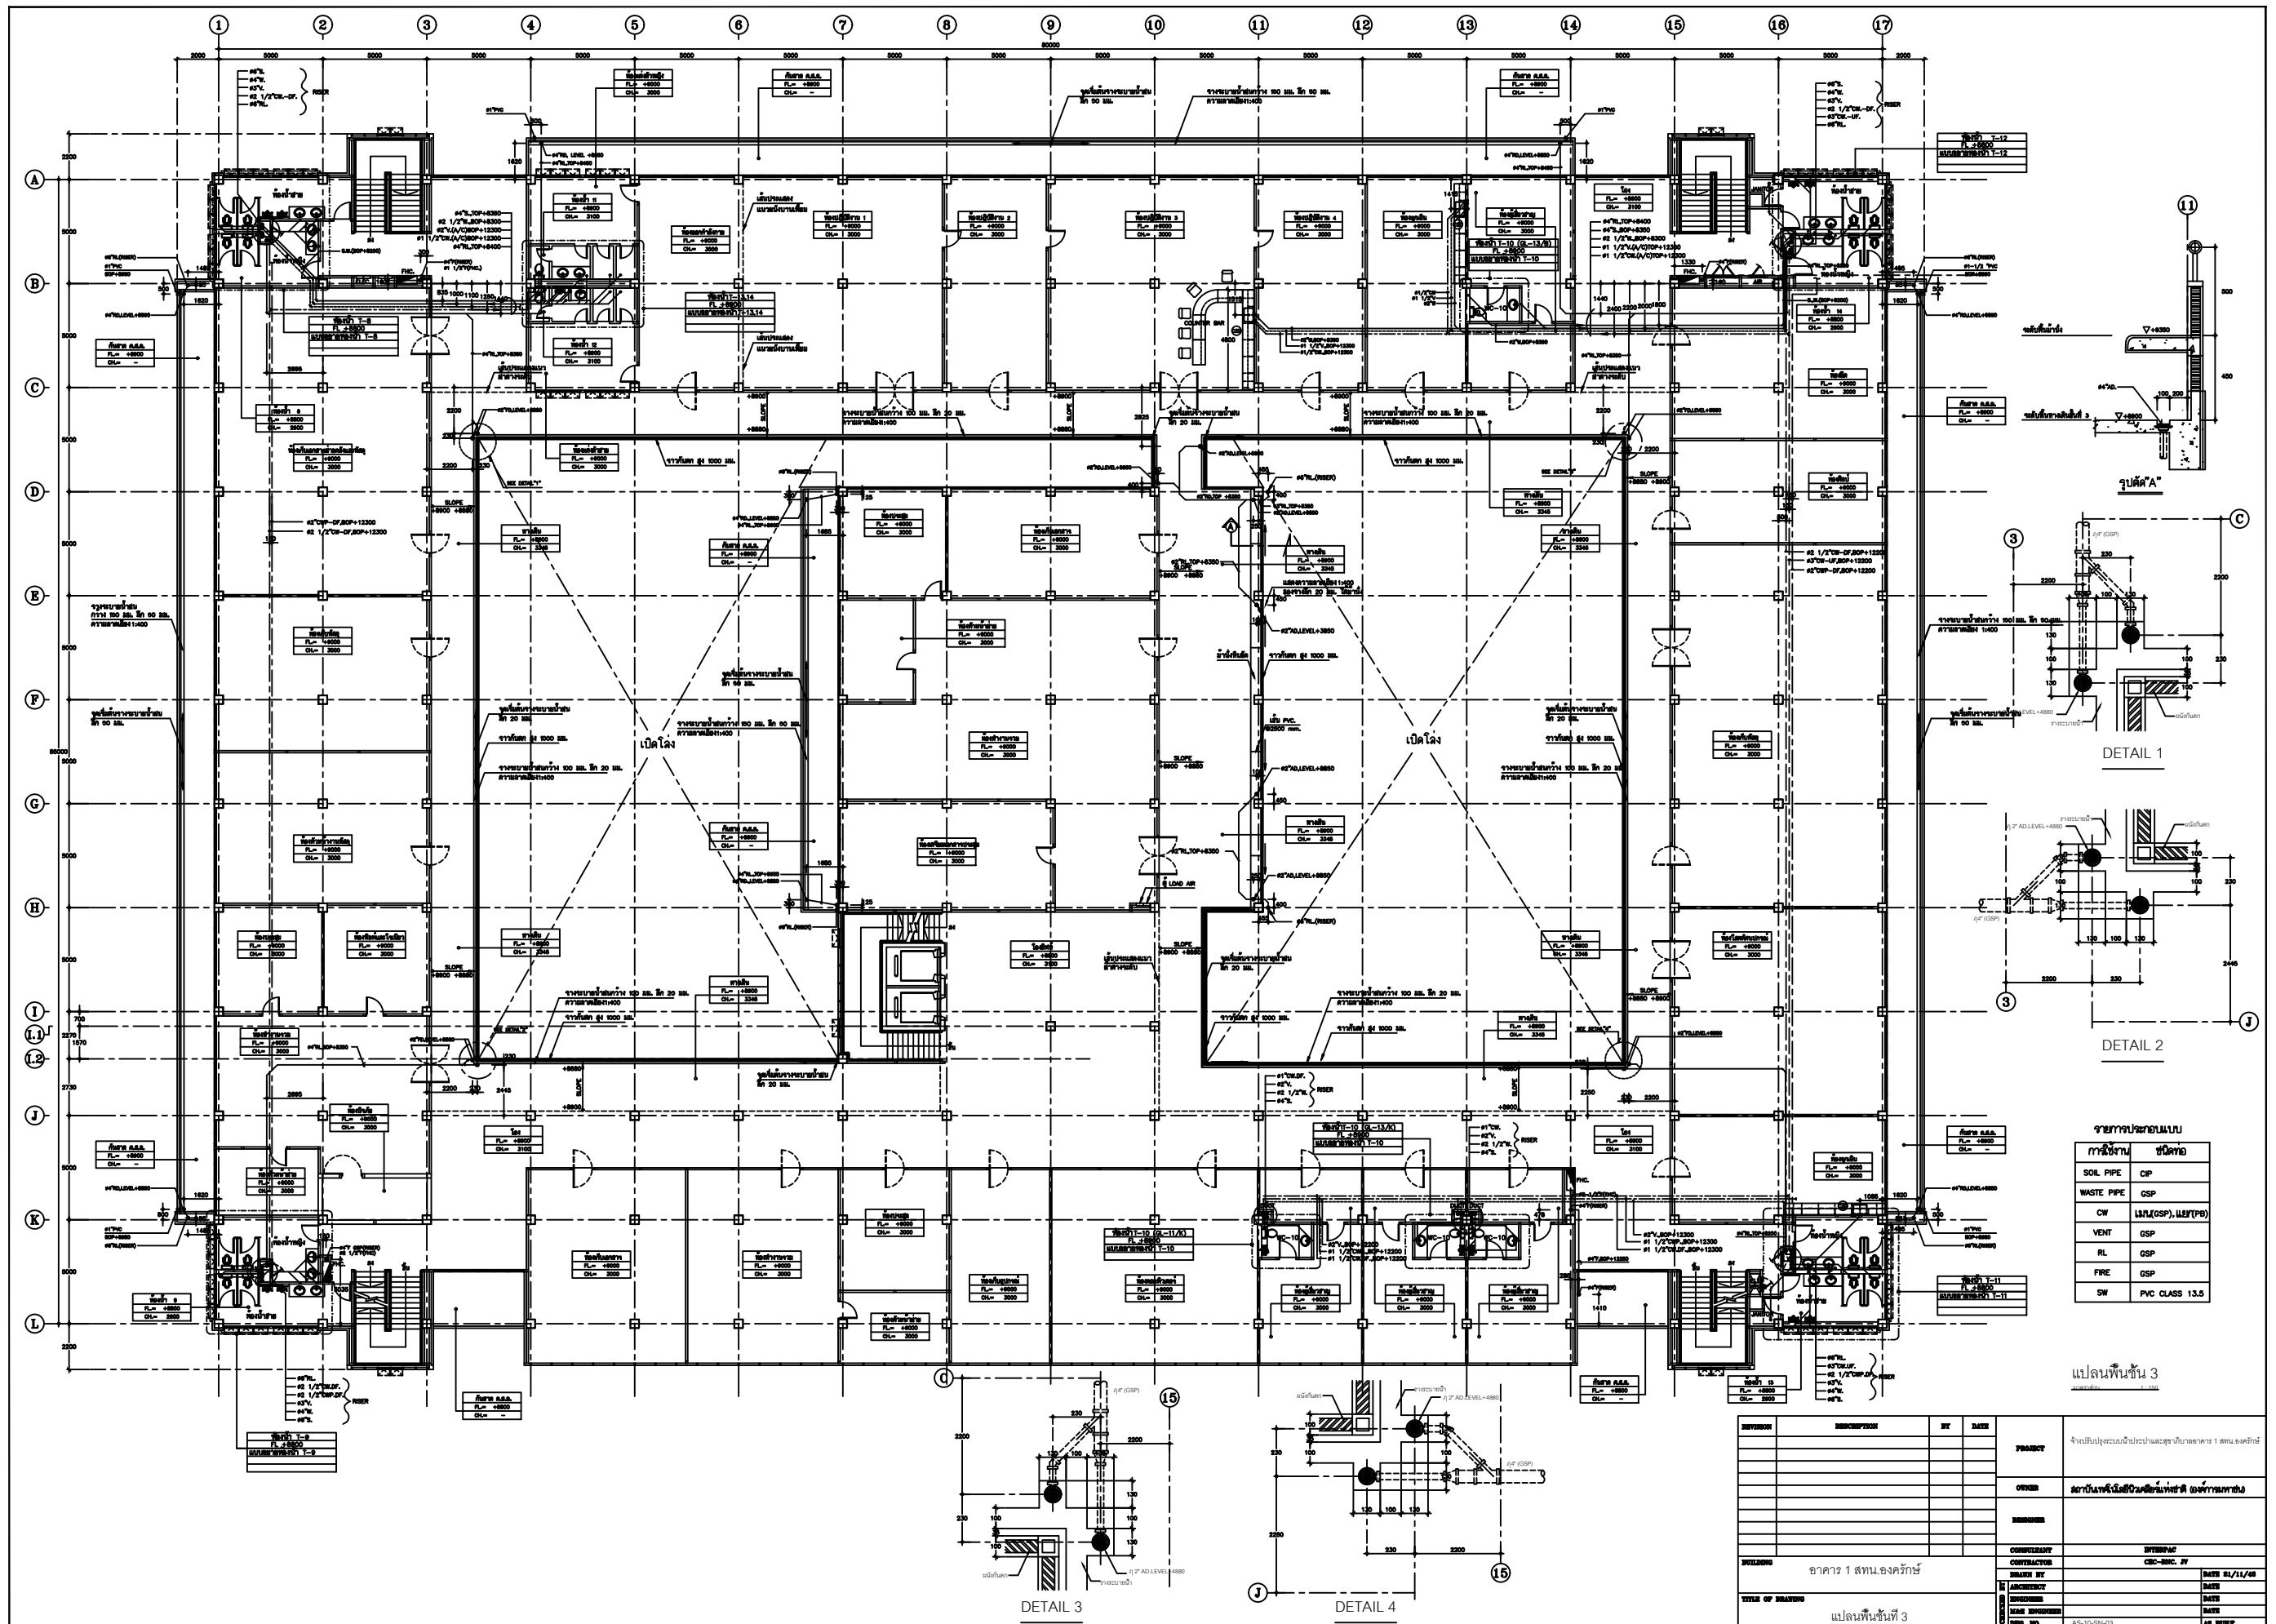

[illegible]

